

Grundkarta  
Över sommarstugeområdet vid  
**SKEPPEVIK**

uti Söderåkra socken och kommun av Kalmar län,  
upprättad år 1957 av

*Hans Erik Alm*  
(Hans Erik Alm)  
Lantmätare.


Skala 1:2000.

Förslag  
till byggnadsplan för  
sommarstugeområdet vid  
**SKEPPEVIK**  
uti Söderåkra socken och kommun av  
Kalmar län;  
upprättad år 1957 av

*Hans Erik Alm*  
(Hans Erik Alm)  
Lantmätare.

Ändrat i april 1958.

*Hans Erik Alm*

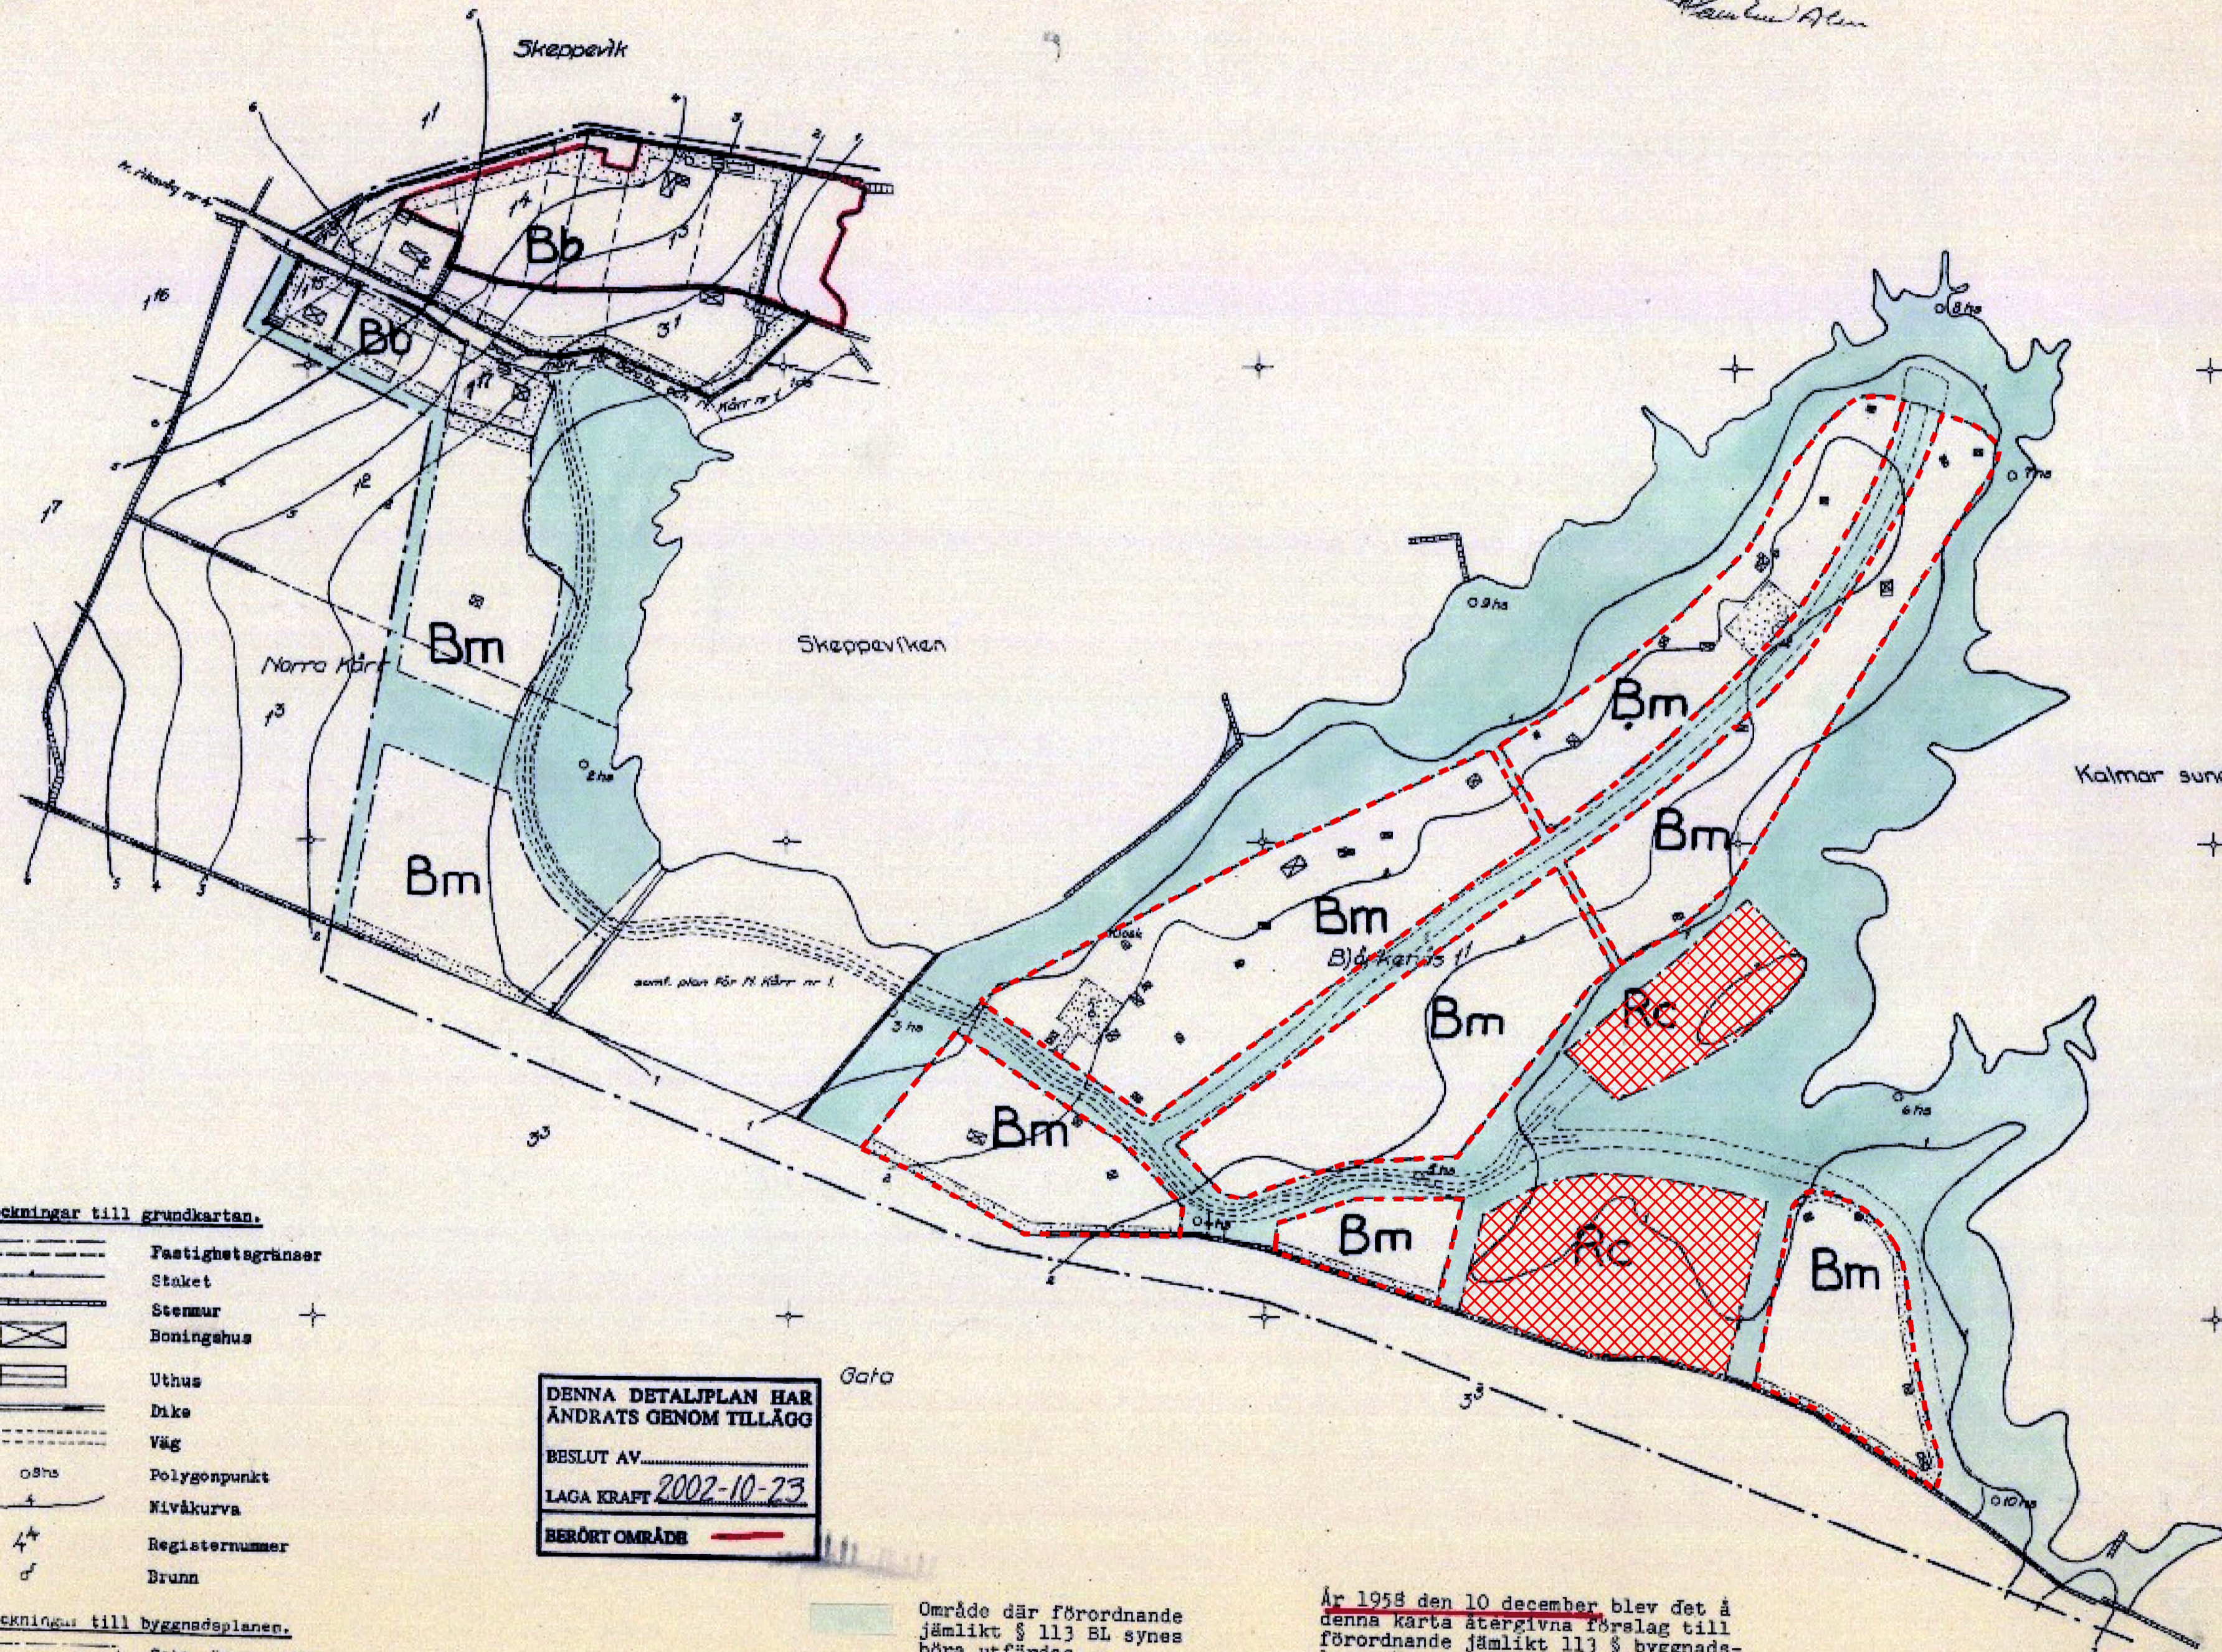

**Beteckningar till grundkartan.**

- Fastighetsgränser
- Staket
- Stenmur
- Boningshus
- Uthus
- Dike
- Väg
- Polygonpunkt
- Nivåkurva
- Registreringsnummer
- Brunn

**Beteckningar till byggnadsplanen.**

- Gata, öppen plats
- Park, område tillgängligt för allmänheten
- Område, som ej får bebyggas.
- Område för sommarstugeändamål
- Område för sommarstugeändamål, ~~bestämning som gäller för Bb~~
- Område för sommarstugeändamål, ~~bestämning som gäller för Bm~~
- Område för sommarstugeändamål, ~~bestämning som gäller för Rc~~
- Byggnadsplanegräns
- Områdegräns
- Bestämmelsegräns
- Grönlinj, ej avsedd att fastställas.

DENNA DETALJPLAN HAR  
ÄNDRATS GENOM TILLÄGG  
BESLUT AV \_\_\_\_\_  
LAGA KRAFT 2002-10-23  
BERÖRT OMRÅDE

Område där förordnande  
jämligt § 113 BL synes  
böra utföras.  
Länsarkitektkontoret i  
Kalmar den 6 augusti 1958.  
Sten Risberg

År 1958 den 10 december blev det å  
denna karta återgivna förslag till  
förordnande jämligt § 113 § byggnads-  
lagen fastställt på sätt länssty-  
relsens beslut samma dag närmare  
utvisar, betygar Kalmar i lands-  
kansliet som ovan,  
På tjänstens vägnar:  
Ingrid Scheutz

~~Bestämning som gäller för Bb~~ Bestämning som delvis upphävs genom planändringen  
~~Bestämning som gäller för Bm~~ Bestämning som upphävs genom planändringen  
~~Bestämning som gäller för Rc~~ (Rc) Bestämning som upphävs genom planändringen

**Planbestämmelser som påverkas**

**DELVIS UPPHÄVD BESTÄMMEELSE**

Bestämmelsen som delvis upphävs är betecknad Bm

**UPPHÄVD BESTÄMMEELSE**

Bestämmelsen som upphävs är betecknad Rc

**Ändring av detaljplan för del av Björkenäs 1:1**  
Torsås kommun, Kalmar län

	Beslutsdatum
	Samråd: 2023-10-24 § 238
Diarienummer: 2023/BMN-777	Granskning:
Skapad datum: 2024-01-18	Antagen:
Hanna Gustafsson	Jaqueline Dahlöf
Bygg- och miljöchef	Planarkitekt

Dnr 05/37



Kartans ökning med originalt utgivet.  
Stockholm den 11 Aug. 1958.  
STATENS REPRODUKTIONSKÅNTAL  
*Hanna Gustafsson*  
G. Lundberg

Statens Reprografiska Anstalt 1958